

Studio Ingegneria civile Dott. Ing. Luigi De Poi Piazzale Duca D'Aosta n. 2 CONEGLIANO (TV) C.F. DPE LGJ 42826 L856Z P.I. 005215402650 TEL. 0438 / 35514 FAX 0438 / 35514 E. mail: ingegnerluigipoi@virgilio.it	Committente	CANTINA SOCIALE COOPERATIVA AGRICOLA DI VITTORIO VENETO		Tavola n. :	2 F	
		Opere:	ALLACCIAMENTO ALLA FOGNATURA ACQUE NERE		Scala:	1:200 1:50
			Via Del Campardo, 3 – VITTORIO VENETO		Controllo:	
					Disegnato da:	
	Oggetto: RILIEVO OPERE DI ALLACCIAM. – pozzetto prelievo, – pozzetto scarico, – misuratore di portata	Data:		Note:		
		20/10/2011		AS-BUILT		
		Data appr.:				
AUT. D. - T.M. 3F AUT. D. (D. 2002, Sez. n. 702-070284)						

POZZETTO N° 2


FOTO 1

FOTO 2

POZZETTO N° 1


FOTO 3

SEZIONI
TIPOLOGIA MANUFATTI DI ALLACCIAMENTO
scala 1:50

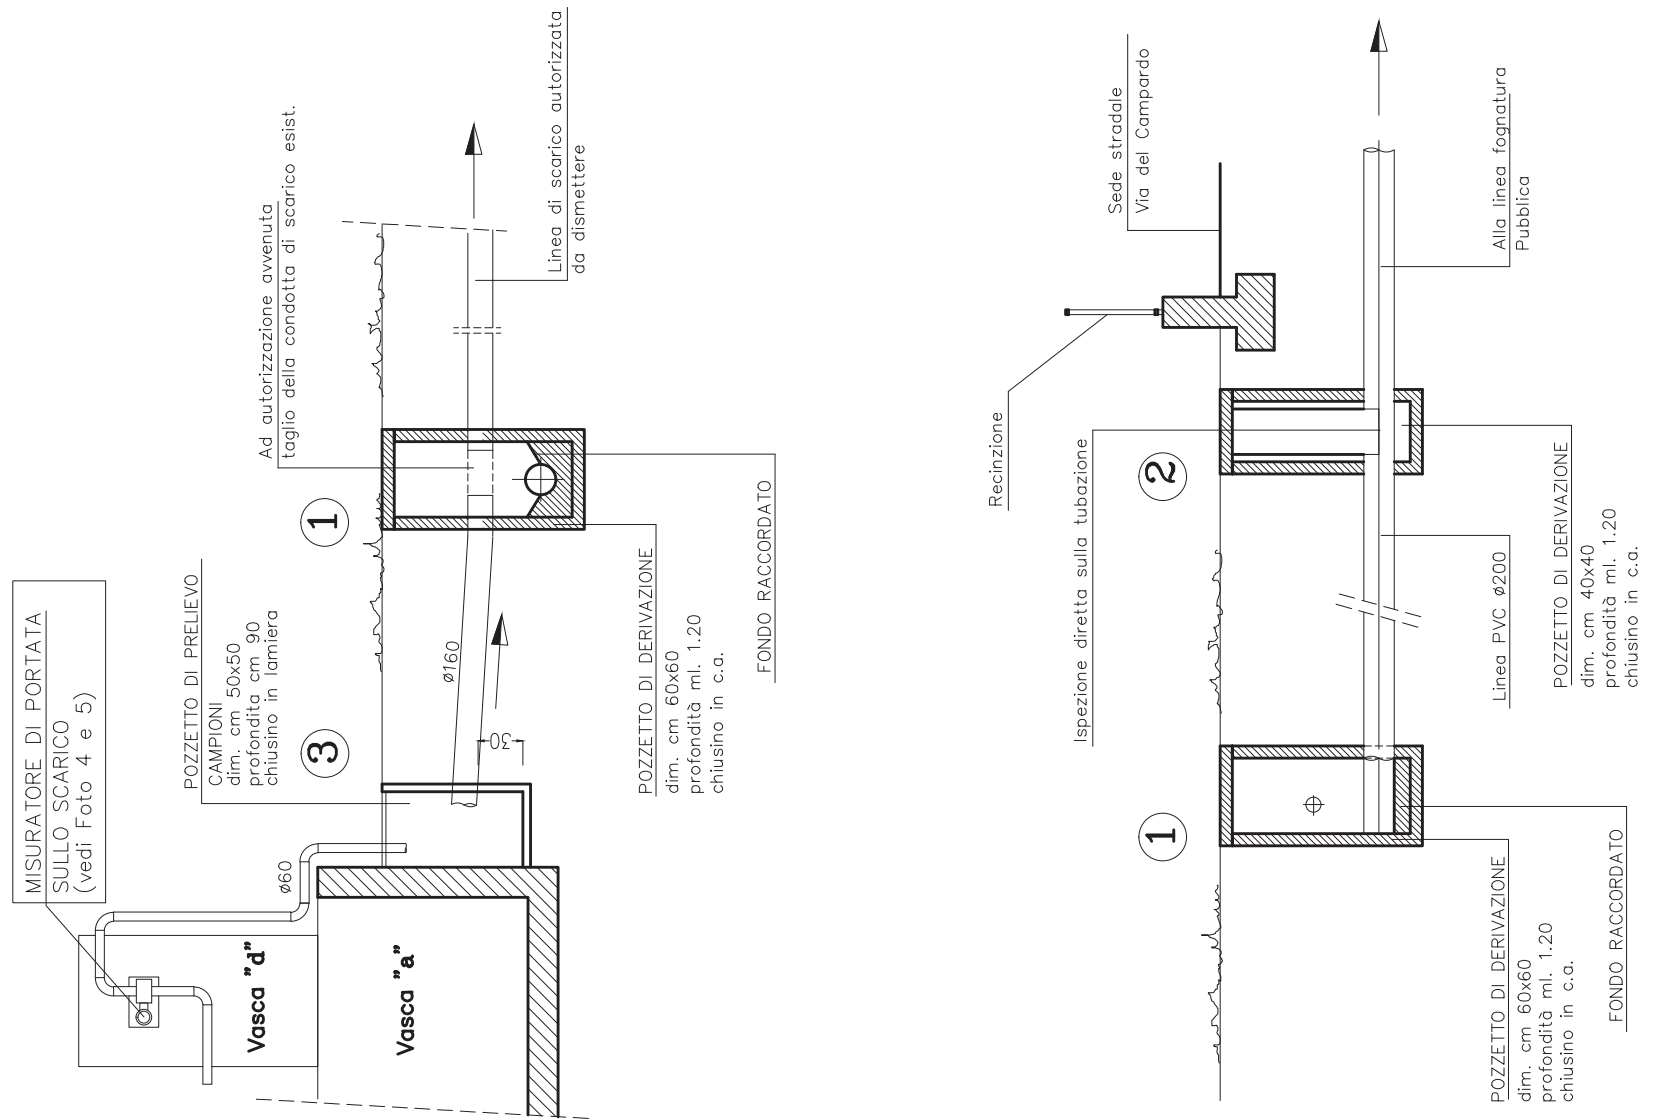

PLANIMETRIA DI RILIEVO
Individuazione conti fotografici
scala 1:200

- LEGENDA**
- LINEA DI ALLACCIAMENTO ALLO SCARICO E FOGNATURA COMUNALE
 - LINEA DI SCARICO AL FOSSO DA DISMETTERE
 - RETE DI SMALTIMENTO ACQUE DI LAVORAZIONE
 - (a) VASCA DI EGUALIZZAZIONE
 - (b) SEDIMENTAZIONE
 - (c) ACCUMULO
 - (d) MISCELAZIONE-FILTRAZIONE

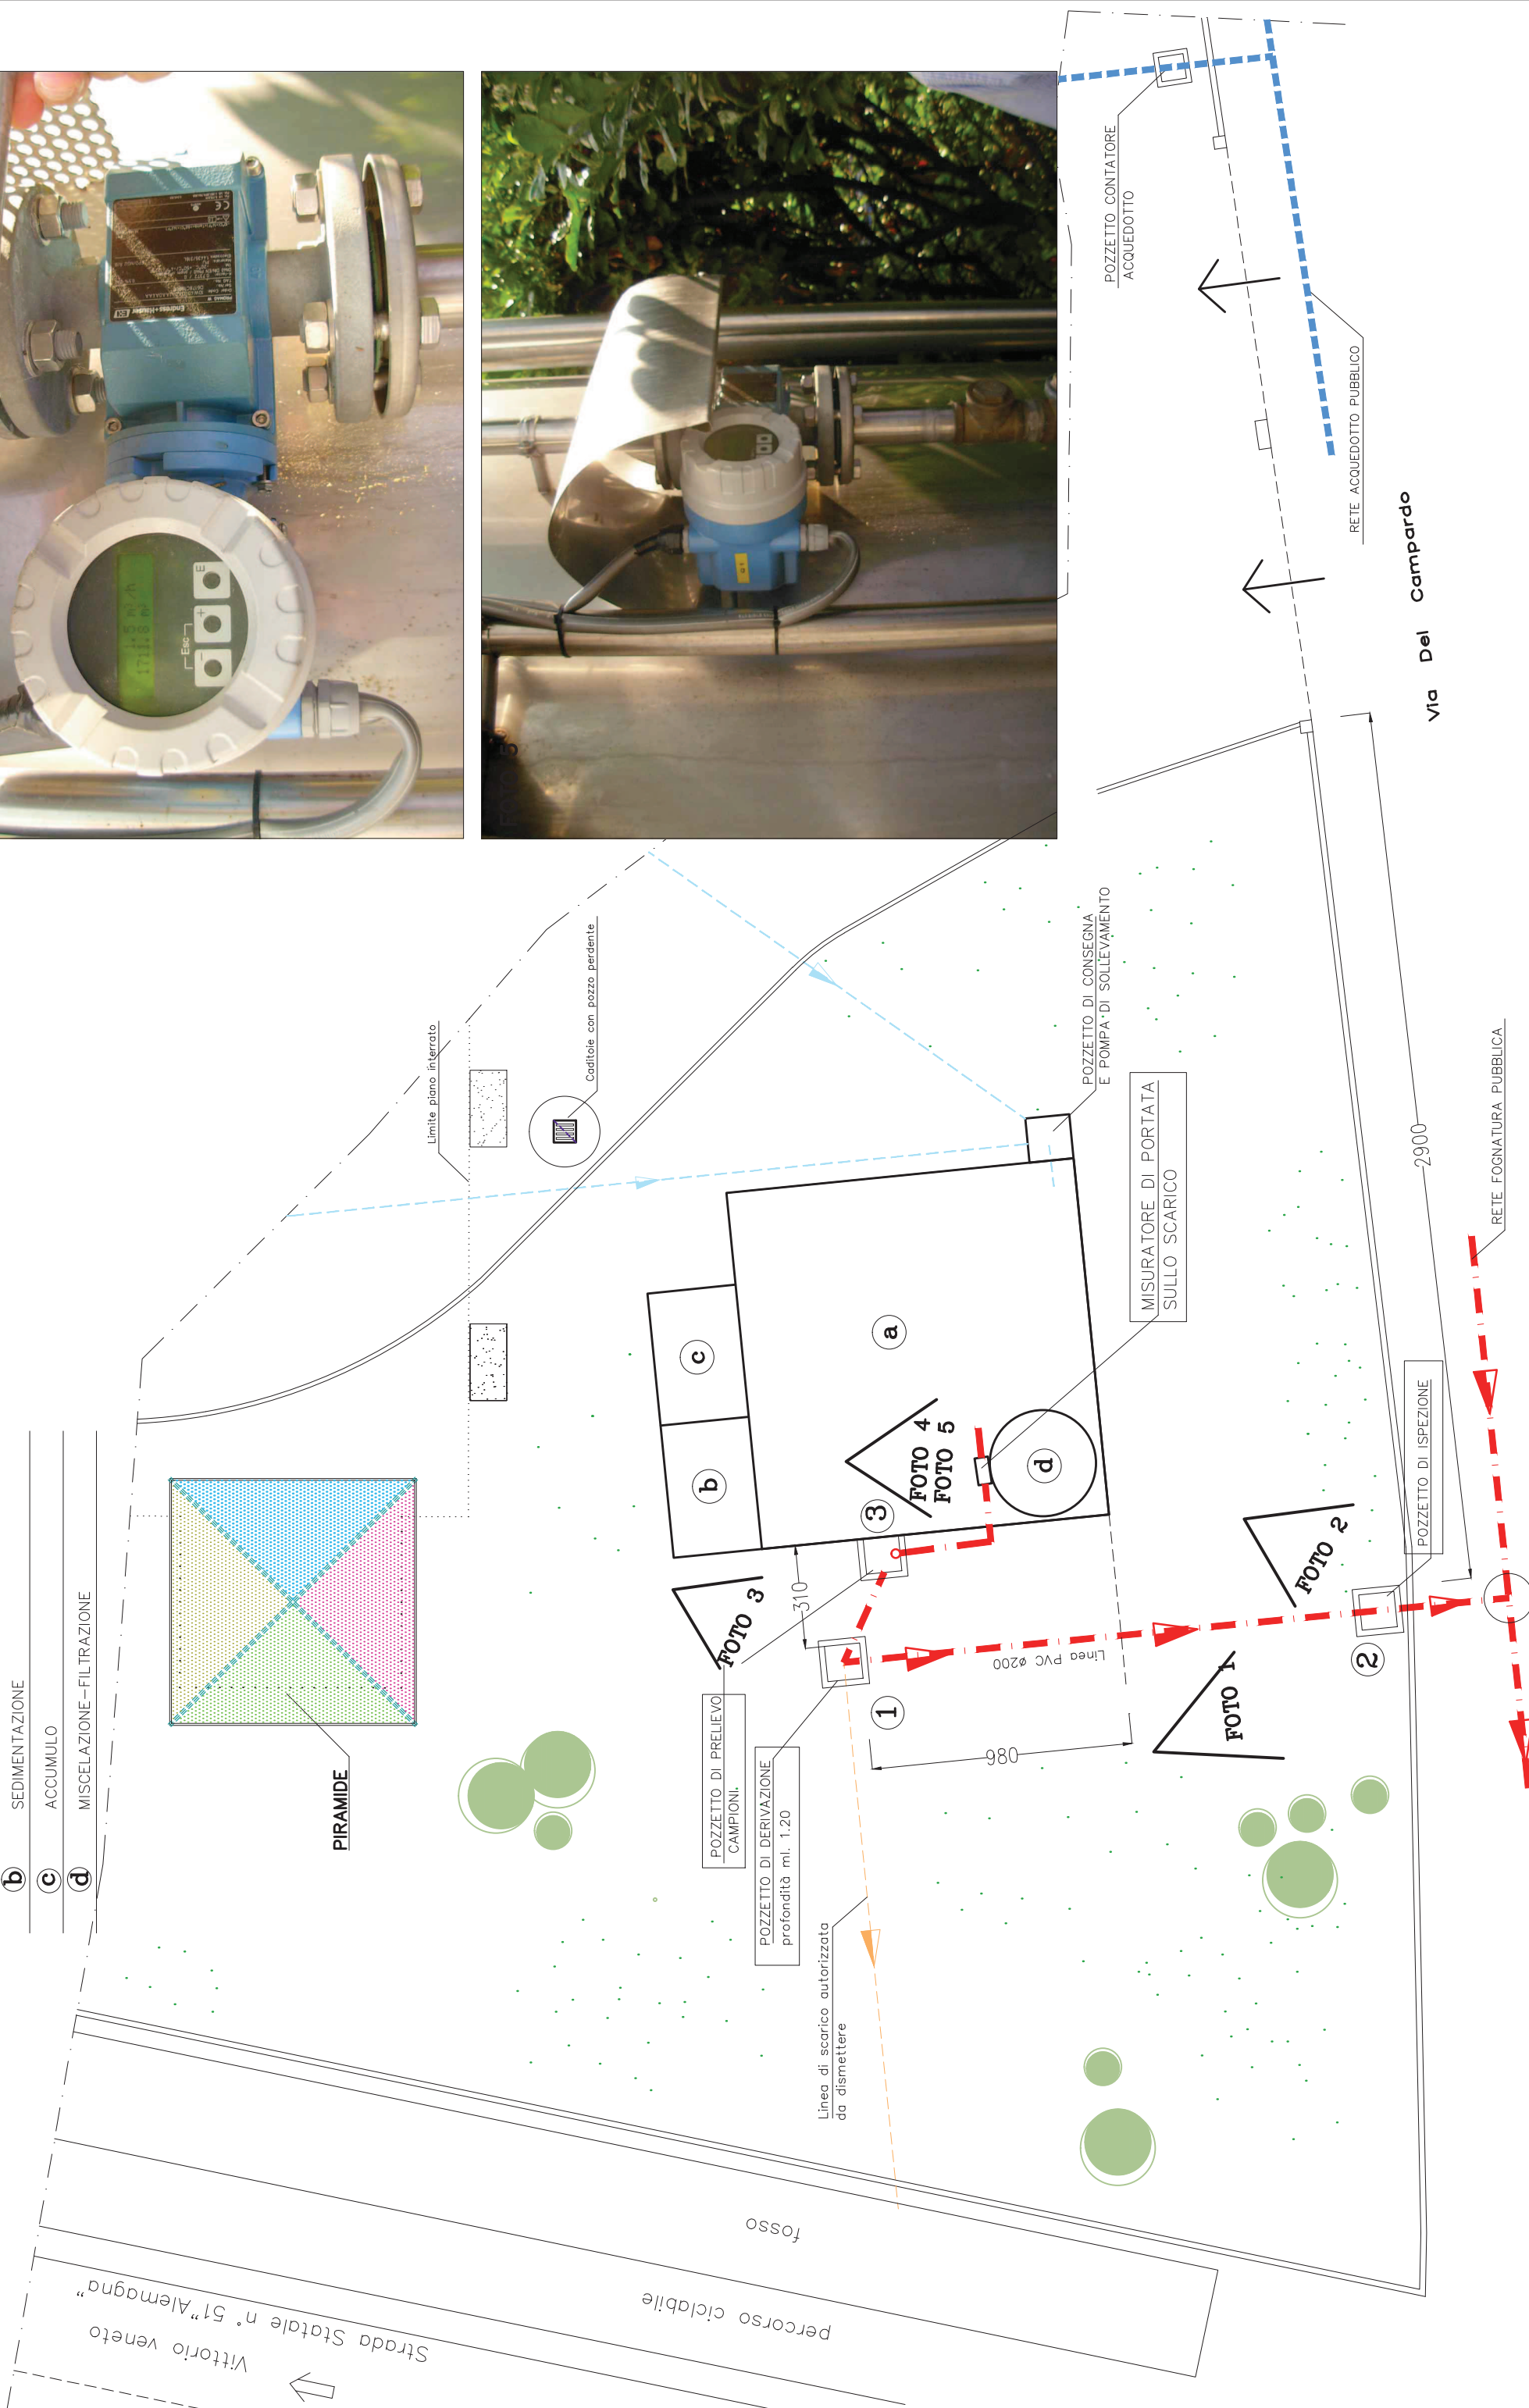

MISURATORE DI PORTATA



Via Del Campardo